

## INWENTARYZACJA POWYKONAWCZA

## INWESTYCJA:

ZESPÓŁ BUDYNKÓW MIESZKALNYCH  
WIELORODZINNYCH PĘTLA SŁONECZNA  
PRZY AL. W.KORFANTEGO

## INWESTOR:

ATAL S.A.  
ul. Stawowa 27  
43-400 Cieszyn






e-mail: sekretariat@atal.pl  
tel.: (+48) 33 857 59 01  
fax: (+48) 33 857 59 02

## METRYKA LOKALU:

Symbol budowlany (wstępny): F.1.13.01  
Adres administracyjny: Al. W.Korfantego 99/66  
Kondygnacja: Piętro+13  
Przeznaczenie lokalu: mieszkalny

Lp.	Nazwa pomieszczenia	Powierzchnia użytkowa [m <sup>2</sup> ]
1	hol	8,73
2	korytarz	5,93
3	salon + aneks	29,26
4	sypialnia	20,30
5	sypialnia	12,59
6	sypialnia	10,95
7	łazienka	4,31
8	łazienka	4,03
9	garderoba	2,10
	Powierzchnia pod ściankami działowymi możliwymi do demontażu	4,15
POWIERZCHNIA UŻYTKOWA LOKALU		102,35
10	loggia	12,85

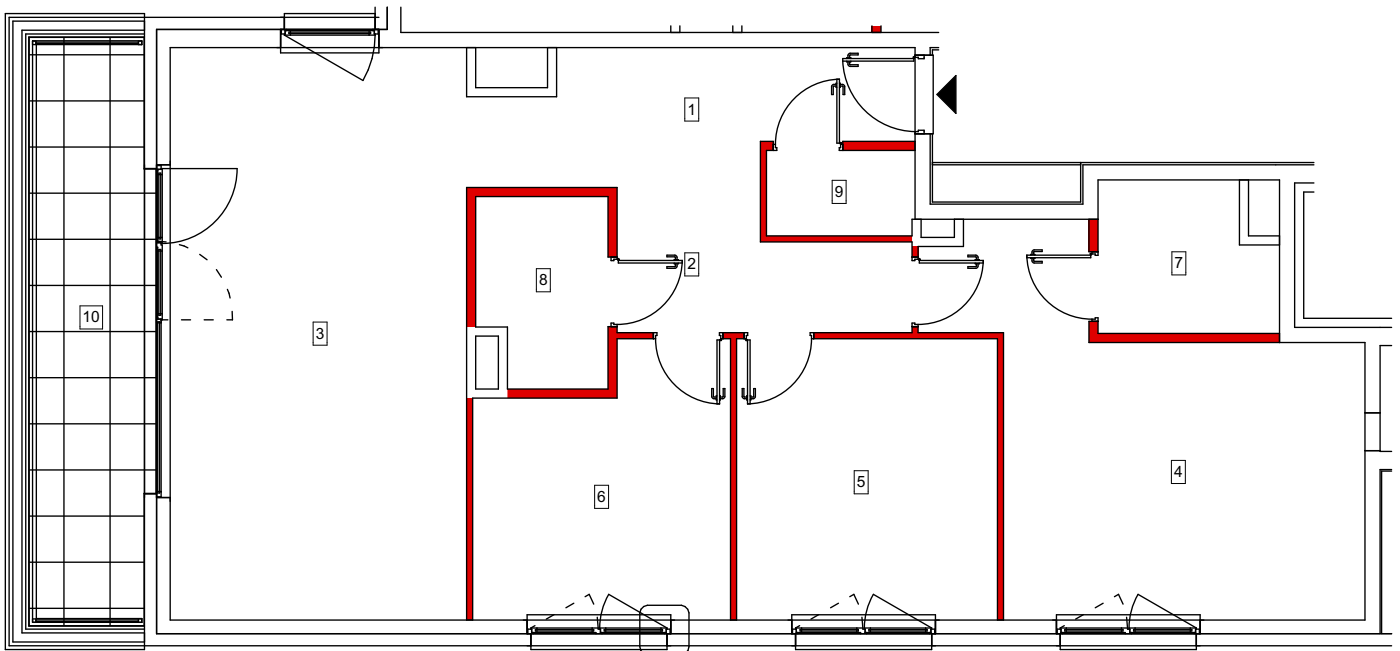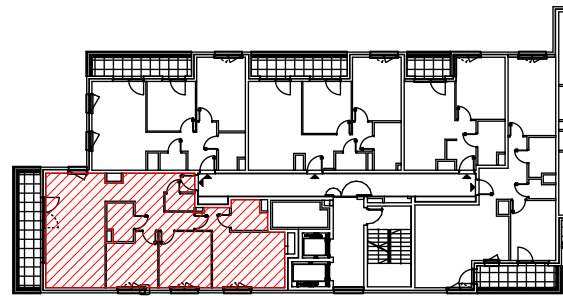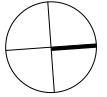

Powierzchnia użytkowa lokali oraz pomieszczeń określona jest na podstawie treści Polskiej Normy PN-ISO 9836: 1997.  
Powierzchnia użytkowa uwzględnia powierzchnię elementów nadających się do demontażu i rozbiórki (np. ścianki działowe),  
nie uwzględnia się natomiast powierzchni otworów na drzwi zewnętrzne i okna oraz nisze w elementach zamykających.