

INWENTARYZACJA POWYKONAWCZA

INWESTYCJA:

ZESPÓŁ BUDYNKÓW MIESZKALNYCH
WIELORODZINNYCH PĘTLA SŁONECZNA
PRZY AL. W.KORFANTEGO

INWESTOR:


ATAL S.A.
ul. Stawowa 27
43-400 Cieszyn





e-mail: sekretariat@atal.pl
tel.: (+48) 33 857 59 01
fax: (+48) 33 857 59 02

METRYKA LOKALU:

Symbol budowlany (wstępny): F.1.8.01
Adres administracyjny: Al. W.Korfantego 99/41
Kondygnacja: Piętro+8
Przeznaczenie lokalu: mieszkalny

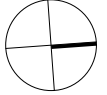

Lp.	Nazwa pomieszczenia	Powierzchnia użytkowa [m ²]
1	hol	8,70
2	korytarz	5,82
3	salon + aneks	29,29
4	sypialnia	20,43
5	sypialnia	12,58
6	sypialnia	10,98
7	łazienka	4,36
8	łazienka	4,03
9	garderoba	2,15
	Powierzchnia pod ściankami działowymi możliwymi do demontażu	4,26
POWIERZCHNIA UŻYTKOWA LOKALU		102,60
10	loggia	12,93

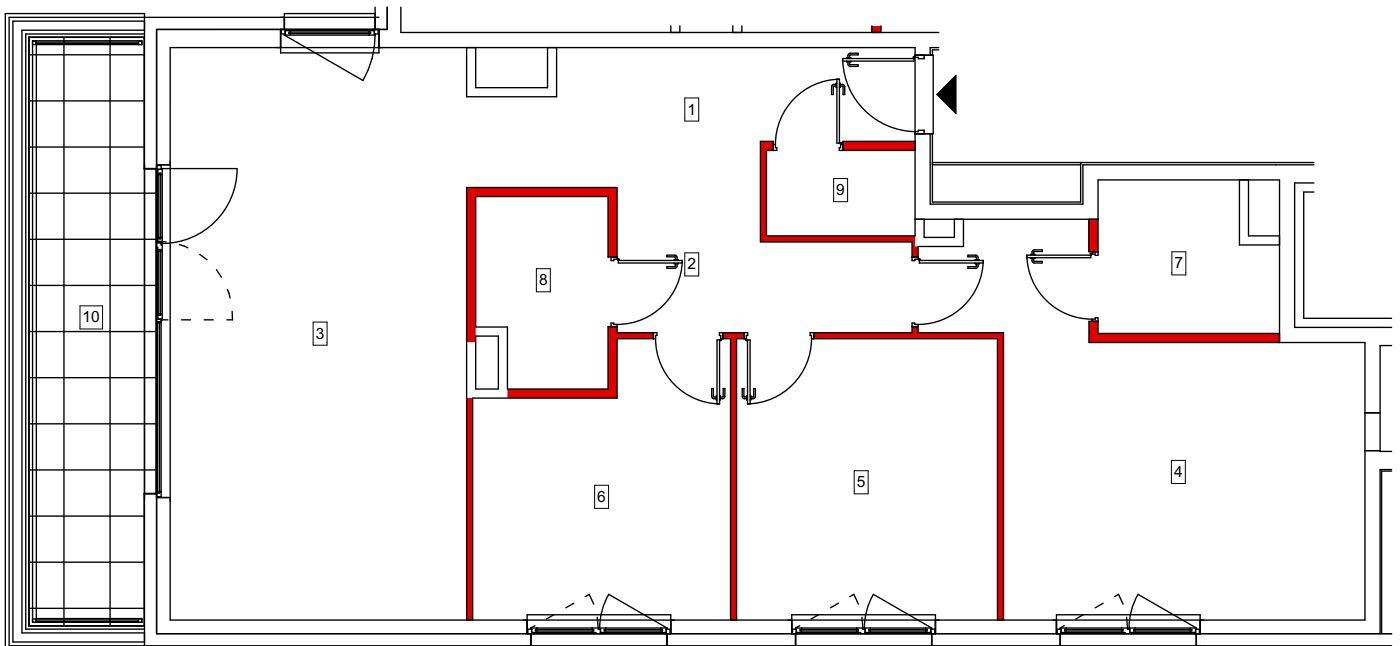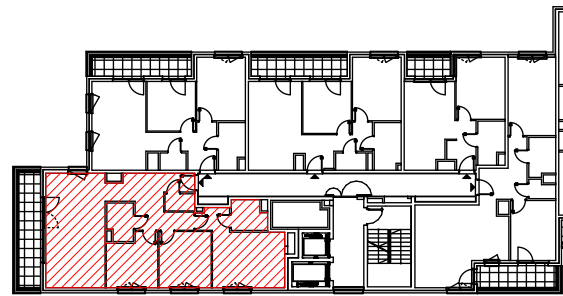

Powierzchnia użytkowa lokali oraz pomieszczeń określona jest na podstawie treści Polskiej Normy PN-ISO 9836: 1997.
Powierzchnia użytkowa uwzględnia powierzchnię elementów nadających się do demontażu i rozbiórki (np. ścianki działowe),
nie uwzględnia się natomiast powierzchni otworów na drzwi zewnętrzne i okna oraz nisze w elementach zamykających.