

INWENTARYZACJA POWYKONAWCZA

INWESTYCJA:

ZESPÓŁ BUDYNKÓW MIESZKALNYCH
WIELORODZINNYCH PĘTLA SŁONECZNA
PRZY AL. W.KORFANTEGO

INWESTOR:

ATAL S.A.
ul. Stawowa 27
43-400 Cieszyn





e-mail: sekretariat@atal.pl
tel.: (+48) 33 857 59 01
fax: (+48) 33 857 59 02

METRYKA LOKALU:

Symbol budowlany (wstępny): D.1.1.01
Adres administracyjny: Al. W.Korfantego 93/1
Kondygnacja: Piętro+1
Przeznaczenie lokalu: mieszkalny

Lp.	Nazwa pomieszczenia	Powierzchnia użytkowa [m ²]
1	hol	10,97
2	salon	31,55
3	kuchnia	6,81
4	sypialnia	14,45
5	sypialnia	11,32
6	sypialnia	11,10
7	łazienka	5,10
8	łazienka	2,94
9	pralnia	2,28
	Powierzchnia pod ściankami działowymi możliwymi do demontażu	4,00
POWIERZCHNIA UŻYTKOWA LOKALU		100,52
10	loggia	13,34

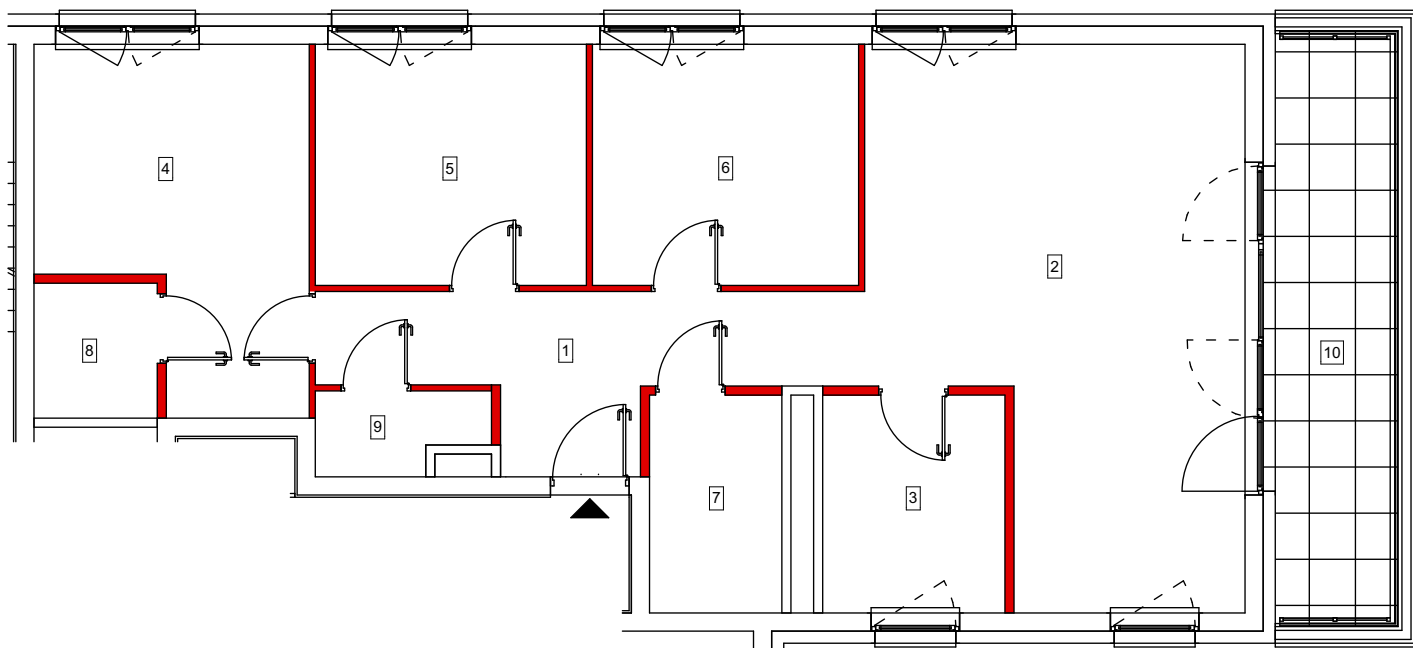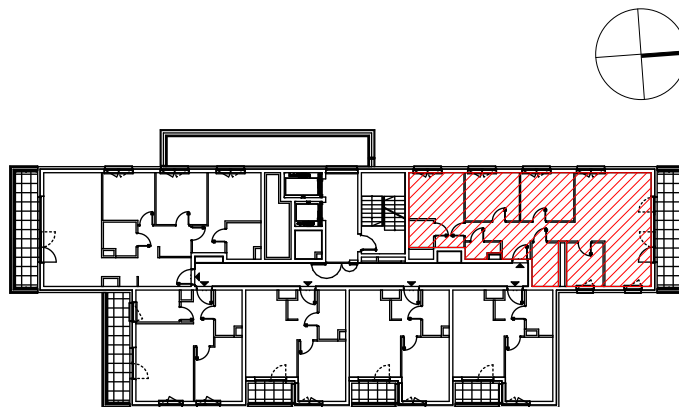

Powierzchnia użytkowa lokali oraz pomieszczeń określona jest na podstawie treści Polskiej Normy PN-ISO 9836: 1997.
Powierzchnia użytkowa uwzględnia powierzchnię elementów nadających się do demontażu i rozbiórki (np. ścianki działowe),
nie uwzględnia się natomiast powierzchni otworów na drzwi zewnętrzne i okna oraz nisze w elementach zamykających.