

INWENTARYZACJA POWYKONAWCZA

INWESTYCJA:

ZESPÓŁ BUDYNKÓW
APARTAMENTOWYCH, WIELORODZINNYCH
ul. Olimpijska, Katowice
nr działki 74/120, 74/121, 74/89, 74/90
Obręb: Bogucice - Zawodzie

INWESTOR:

ATAL S.A.
ul. Stawowa 27
43-400 Cieszyn





e-mail: sekretariat@atal.pl
tel.: (+48) 33 857 59 01
fax: (+48) 33 857 59 02

METRYKA LOKALU:

Symbol budowlany (wstępny): A-04-52A
Adres administracyjny: ul. Olimpijska 9/52
Kondygnacja: piętro - 4
Przeznaczenie lokalu: mieszkalny

Lp.	Nazwa pomieszczenia	Powierzchnia użytkowa [m ²]
1	Przedpokój	7,84
2	Łazienka	3,87
3	Pokój dzienny z aneksem kuchennym	23,56
4	Sypialnia	11,91
POWIERZCHNIA UŻYTKOWA		47,18
10	Loggia	15,34

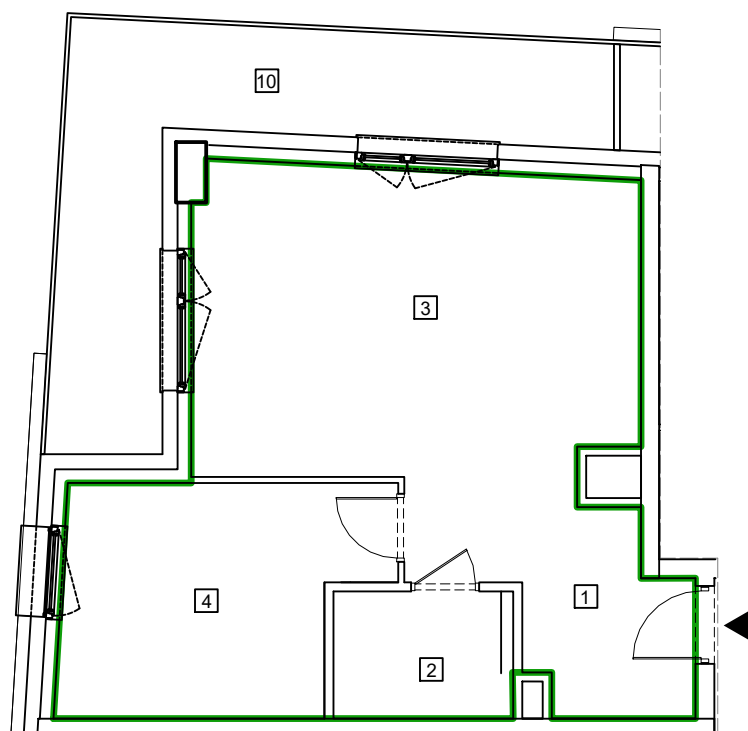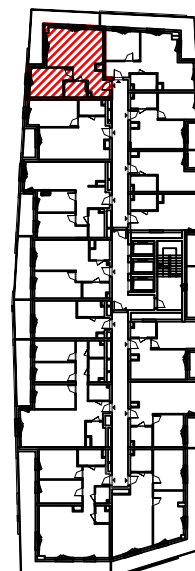

Powierzchnia użytkowa lokali oraz pomieszczeń określona jest na podstawie treści Polskiej Normy PN-ISO 9836:2015. Nie uwzględnia się powierzchni pod ściankami działowymi, powierzchni otworów na drzwi i okna oraz nisz w elementach zamykających.

Opracował: inż. Wojciech Duda, inż. Aleksander Krakowski, mgr inż. Maciej Jachymski, inż. Mateusz Luciński