

# INWENTARYZACJA POWYKONAWCZA

## INWESTYCJA:

ZESPÓŁ BUDYNKÓW  
APARTAMENTOWYCH, WIELORODZINNYCH  
ul. Olimpijska, Katowice  
nr działki 74/120, 74/121, 74/89, 74/90  
Obręb: Bogucice - Zawodzie

## INWESTOR:

ATAL S.A.  
ul. Stawowa 27  
43-400 Cieszyn





e-mail: sekretariat@atal.pl  
tel.: (+48) 33 857 59 01  
fax: (+48) 33 857 59 02

## METRYKA LOKALU:

Symbol budowlany (wstępny): A-17-208A  
Adres administracyjny: ul. Olimpijska 9/208  
Kondygnacja: piętro - 17  
Przeznaczenie lokalu: mieszkalny

| Lp.                   | Nazwa pomieszczenia               | Powierzchnia użytkowa [m <sup>2</sup> ] |
|-----------------------|-----------------------------------|-----------------------------------------|
| 1                     | Przedpokój                        | 4,33                                    |
| 2                     | Łazienka                          | 4,51                                    |
| 3                     | Pokój dzienny z aneksem kuchennym | 21,97                                   |
| 4                     | Sypialnia                         | 10,99                                   |
| POWIERZCHNIA UŻYTKOWA |                                   | 41,80                                   |
| 10                    | Loggia                            | 4,69                                    |

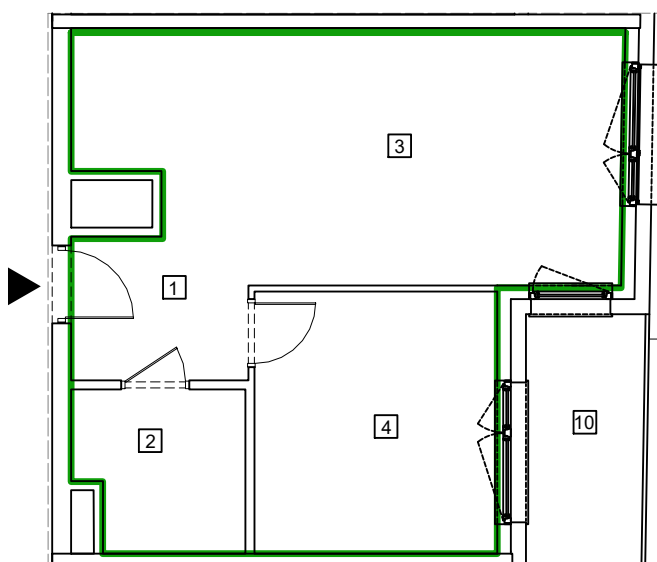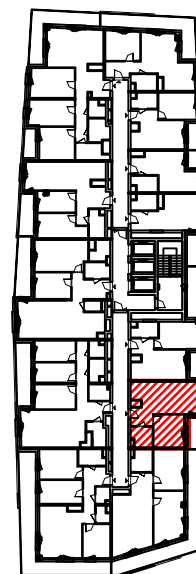

Powierzchnia użytkowa lokali oraz pomieszczeń określona jest na podstawie treści Polskiej Normy PN-ISO 9836:2015. Nie uwzględnia się powierzchni pod ściankami działowymi, powierzchni otworów na drzwi i okna oraz nisz w elementach zamykających.

Opracował: inż. Wojciech Duda, inż. Aleksander Krakowski, mgr inż. Maciej Jachymski, inż. Mateusz Luciński