

INWENTARYZACJA POWYKONAWCZA

INWESTYCJA:

ZESPÓŁ BUDYNKÓW
 APARTAMENTOWYCH, WIELORODZINNYCH
 ul. Olimpijska, Katowice
 nr działki 74/120, 74/121, 74/89, 74/90
 Obręb: Bogucice - Zawodzie

INWESTOR:

ATAL S.A.
 ul. Stawowa 27
 43-400 Cieszyn





e-mail: sekretariat@atal.pl
 tel.: (+48) 33 857 59 01
 fax: (+48) 33 857 59 02

METRYKA LOKALU:

Symbol budowlany (wstępny): A-12-154A
 Adres administracyjny: ul. Olimpijska 9/154
 Kondygnacja: piętro - 12
 Przeznaczenie lokalu: mieszkalny

Lp.	Nazwa pomieszczenia	Powierzchnia użytkowa [m ²]
1	Przedpokój	9,55
1'	Przedpokój	5,78
2	Łazienka	4,89
3	Pokój dzienny z aneksem kuchennym	23,22
4	Sypialnia	12,77
5	Sypialnia	13,17
6	Sypialnia	14,23
7	Wc	2,81
8	Garderoba	5,25
POWIERZCHNIA UŻYTKOWA		91,67
10	Loggia	3,42
10'	Loggia	15,26

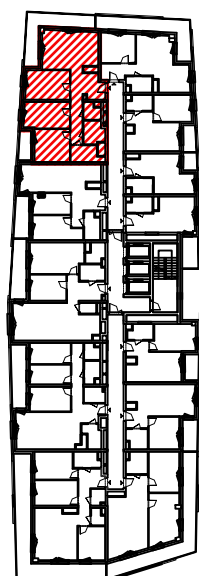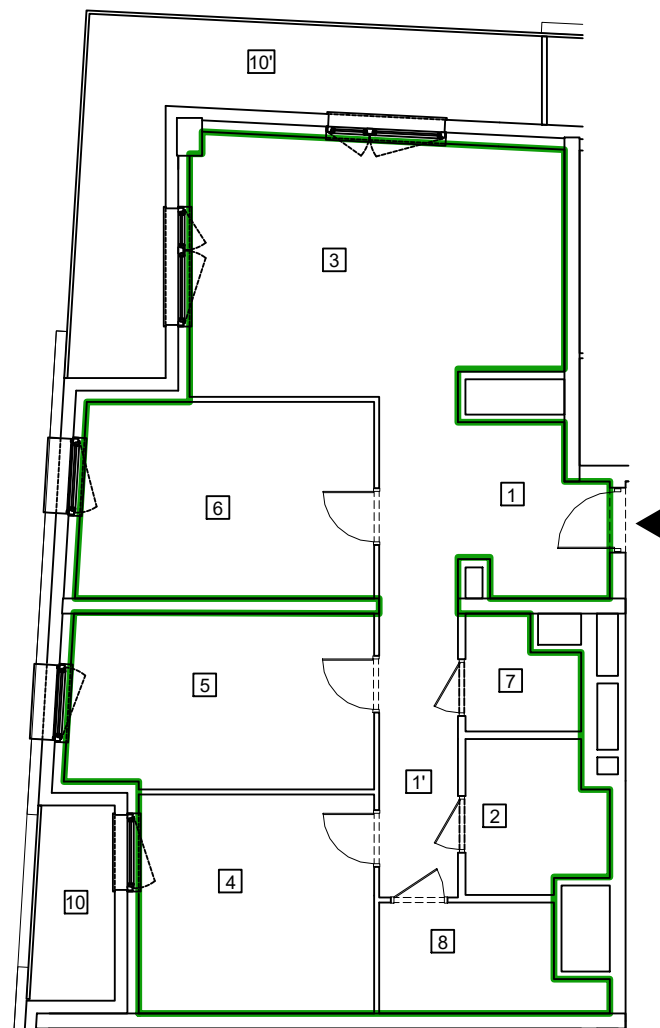

Powierzchnia użytkowa lokali oraz pomieszczeń określona jest na podstawie treści Polskiej Normy PN-ISO 9836:2015. Nie uwzględnia się powierzchni pod ściankami działowymi, powierzchni otworów na drzwi i okna oraz nisz w elementach zamykających.

Opracował: inż. Wojciech Duda, inż. Aleksander Krakowski, mgr inż. Maciej Jachymski, inż. Mateusz Luciński