




BUDYNEK MIESZKALNY WIELORODZINNY
NA DZIAŁCE NR 28/8
OBRĘB 0259

ul. Zawiślańska, 80-634 Gdańsk




INWENTARYZACJA POWYKONAWCZA LOKALU MIESZKALNEGO
Gdańsk, ul. Zawiślańska 1K/3

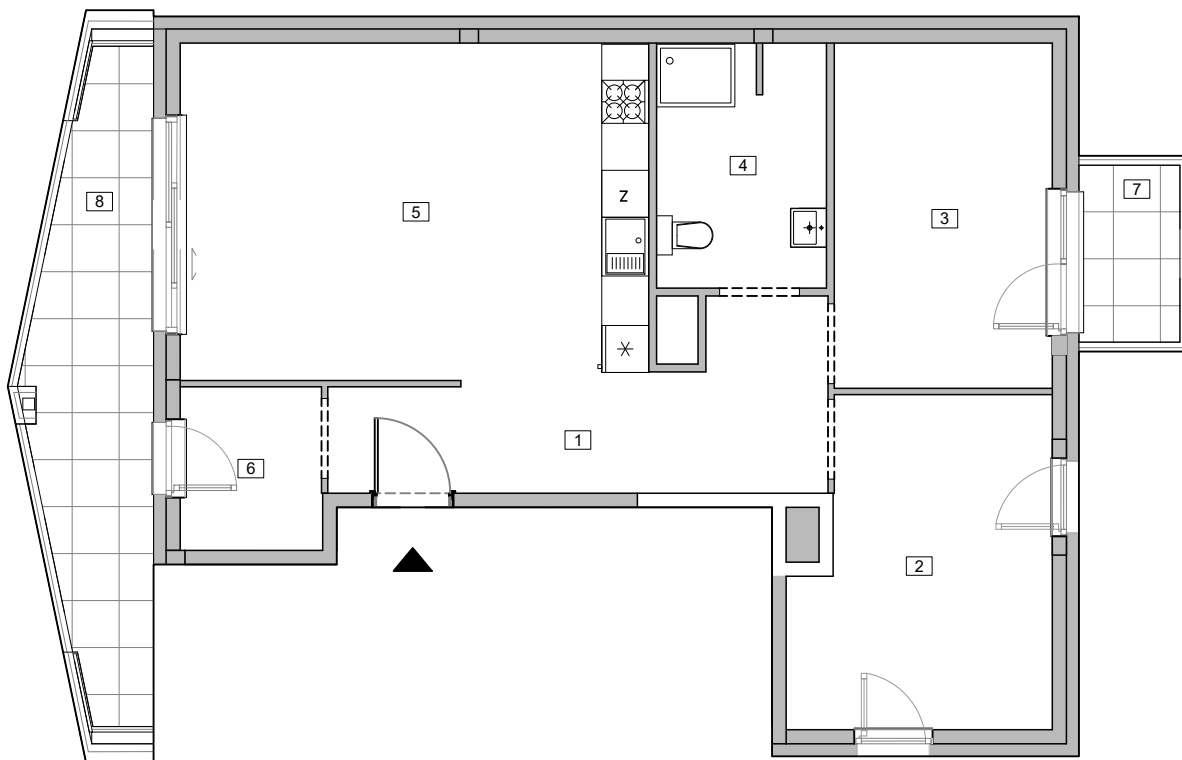

Nr	Nazwa pomieszczenia	Powierzchnia [m ²]
1	Komunikacja	10.68
2	Sypialnia 1	12.97
3	Sypialnia 2	12.14
4	Łazienka	6.72
5	Pokój dzienny z aneksem kuchennym	25.64
6	Garderoba	3.70
Suma powierzchni użytkowej		71.85
7	Balkon	3.05
8	Balkon	10.70

Skala 1:100

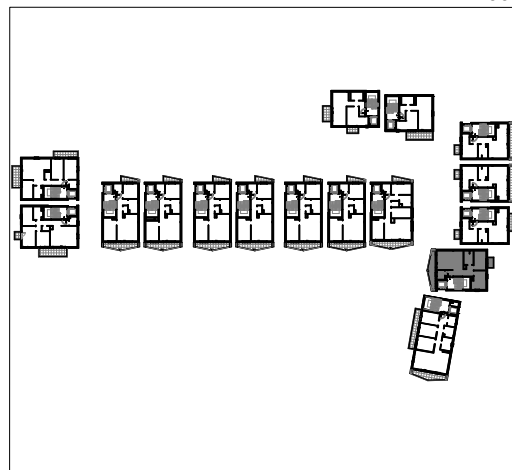

Jednostka wykonawcza Data: 06.2025 r.

piętro 2/kondygnacja 3

- Wymiary pomieszczeń, lokalizację przyborów sanitarnych i inne podano zgodnie ze stanem faktycznym.
- Powierzchnia jest obliczona w świetle pionowych przegród w stanie wykończonym, przy uwzględnieniu tynków i okładzin o grubości 1,5 cm, na poziomie podłogi oraz bez uwzględnienia listew przypodłogowych, progów itp.
- Powierzchnia użytkowa lokali określona jest na podstawie rozporządzenia Ministra Rozwoju w sprawie szczegółowego zakresu i formy projektu budowlanego z dnia 11 września 2020 r. oraz przy uwzględnieniu treści Polskiej Normy PN-ISO 9836:2022-07.
- Na terenie ogródka lokatorskiego/tarasu mogą wystąpić elementy podziemnej infrastruktury technicznej. Taras (teren zielony) pokazany na karcie mieszkania posiada funkcję rekreacyjną i biologicznie czynną, bez możliwości zmiany wykonanych warstw podłoża i wykończenia oraz dokonywania nasadzeń naruszających strukturę warstw podłoża. Dopuszcza się zagospodarowanie terenu trawą