




BUDYNEK MIESZKALNY WIELORODZINNY
NA DZIAŁCE NR 28/8
OBRĘB 0259

ul. Zawiślańska, 80-634 Gdańsk




INWENTARYZACJA POWYKONAWCZA LOKALU MIESZKALNEGO
Gdańsk, ul. Zawiślańska 1R/3

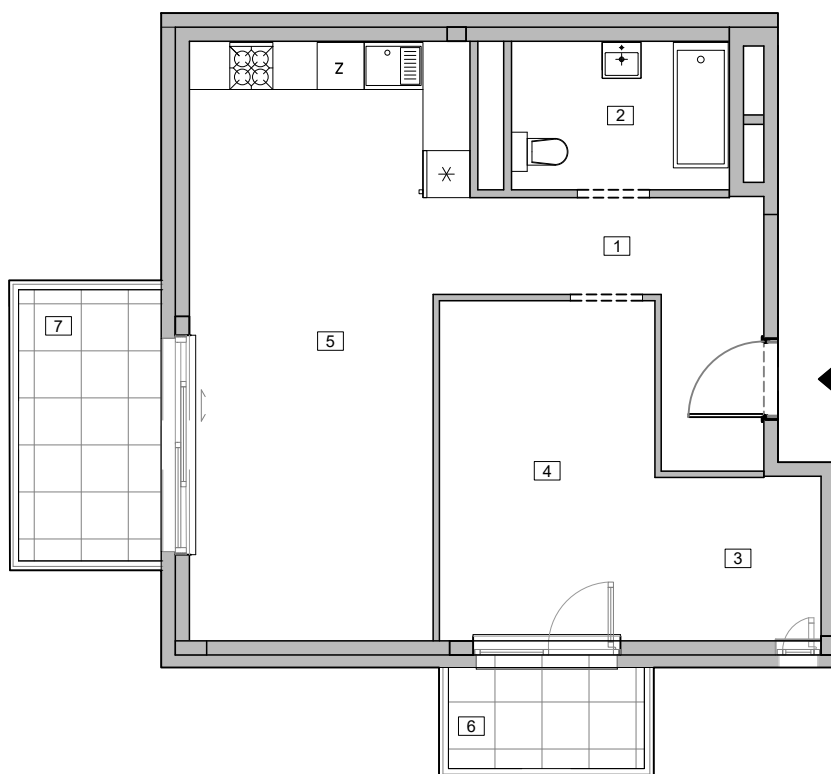

Skala 1:100

Nr	Nazwa pomieszczenia	Powierzchnia [m ²]
1	Komunikacja	7.54
2	Łazienka	5.21
3	Wnęka gard.	4.33
4	Sypialnia 1	11.90
5	Pokój dzienny z aneksem kuchennym	25.14
Suma powierzchni użytkowej		54.12
6	Balkon	3.45
7	Balkon	6.52

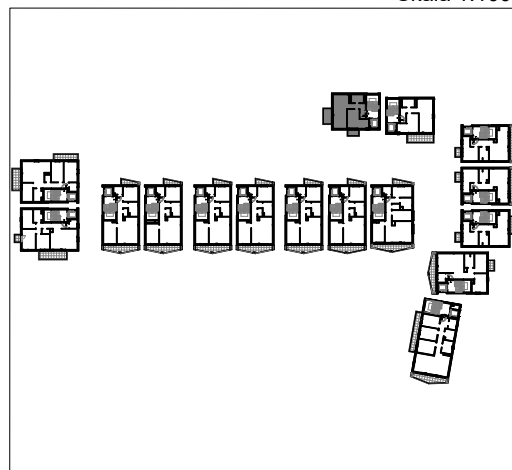

Jednostka wykonawcza Data: 06.2025 r.

piętro 2/kondygnacja 3

- Wymiary pomieszczeń, lokalizację przyborów sanitarnych i inne podano zgodnie ze stanem faktycznym.
- Powierzchnia jest obliczona w świetle pionowych przegród w stanie wykończonym, przy uwzględnieniu tynków i okładzin o grubości 1,5 cm, na poziomie podłogi oraz bez uwzględnienia listew przypodłogowych, progów itp.
- Powierzchnia użytkowa lokali określona jest na podstawie rozporządzenia Ministra Rozwoju w sprawie szczegółowego zakresu i formy projektu budowlanego z dnia 11 września 2020 r. oraz przy uwzględnieniu treści Polskiej Normy PN-ISO 9836:2022-07.
- Na terenie ogródka lokatorskiego/tarasu mogą wystąpić elementy podziemnej infrastruktury technicznej. Taras (teren zielony) pokazany na karcie mieszkania posiada funkcję rekreacyjną i biologicznie czynną, bez możliwości zmiany wykonanych warstw podłoża i wykończenia oraz dokonywania nasadzeń naruszających strukturę warstw podłoża. Dopuszcza się zagospodarowanie terenu trawą