




BUDYNKI MIESZKALNE WIELORODZINNE
NA DZIAŁKACH NR 2/26, 2/56, 2/57, 2/58, 2/71
OBRĘB ŁOSTOWICE

ul. Alfonsa Flisykowskiego, 80-180 Gdańsk

osiedle
Przyjemne

INWENTARYZACJA POWYKONAWCZA LOKALU MIESZKALNEGO

Gdańsk, ul. Flisykowskiego 2/27

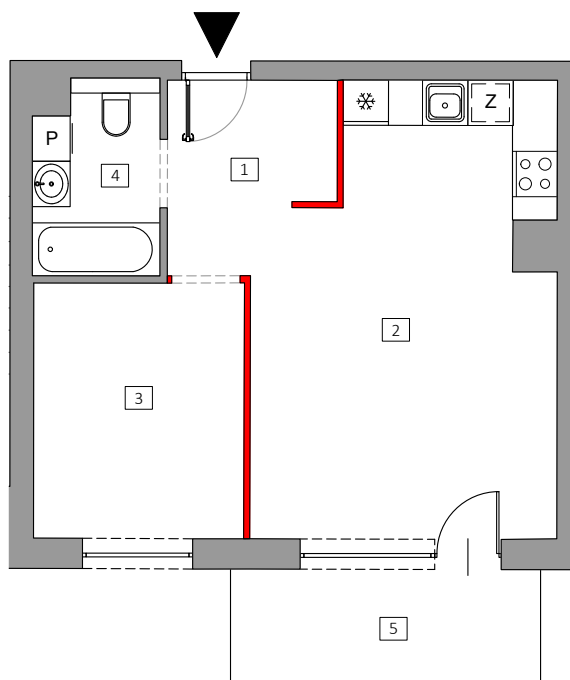


Skala - 1:100

Nr	Nazwa pomieszczenia	Powierzchnia [m ²]
1	Przedpokój	4.98
2	Pokój dzienny z aneksem kuchennym	21.93
3	Pokój	9.40
4	Łazienka	4.04
Ścianki działowe możliwe do demontażu/wyburzenia		0.55
Suma powierzchni użytkowej		40.90
5	Balkon	6.19

■ ścianki działowe oznaczone przez Dewelopera jako możliwe do demontażu/wyburzenia

GEOWAP
www.geowap.pl

Jednostka wykonawcza Data: 08.2025 r.

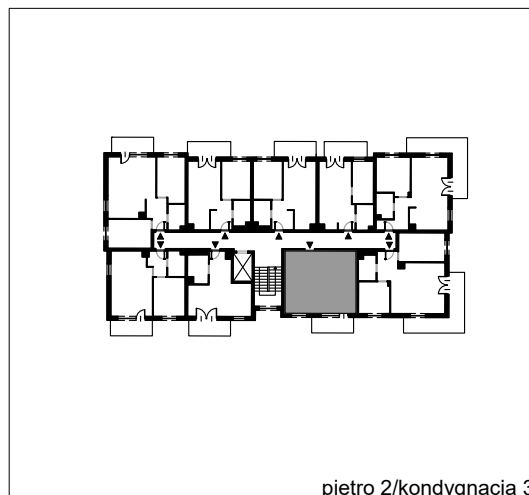

piętro 2/kondygnacja 3

- Wymiary pomieszczeń, lokalizację przyborów sanitarnych i inne podano zgodnie ze stanem faktycznym.
- Powierzchnia jest obliczona w świetle pionowych przegród w stanie wykończonym, przy uwzględnieniu tynków i okładzin o grubości 1,5cm, na poziomie podłogi oraz bez uwzględnienia listew przypodłogowych, progów itp.
- Powierzchnia użytkowa lokali określona jest na podstawie Rozporządzenia Ministra Transportu, Budownictwa i Gospodarki Morskiej z dnia 25 kwietnia 2012 r. w sprawie szczegółowego zakresu i formy projektu budowlanego, przy uwzględnieniu treści Polskiej Normy PN-ISO 9836:1997 oraz karty lokalu będącej załącznikiem do umowy deweloperskiej.