




BUDYNKI MIESZKALNE WIELORODZINNE
NA DZIAŁKACH NR 2/26, 2/56, 2/57, 2/58, 2/71
OBRĘB ŁOSTOWICE

ul. Alfonsa Flisykowskiego, 80-180 Gdańsk

osiedle
Przyjemne


INWENTARYZACJA POWYKONAWCZA LOKALU MIESZKALNEGO

Gdańsk, ul. Flisykowskiego 2/1

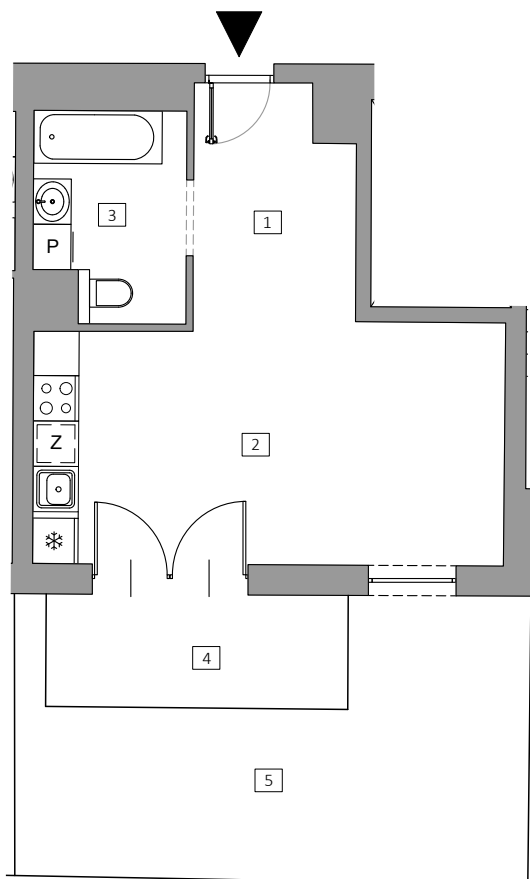

Skala - 1:100

Nr	Nazwa pomieszczenia	Powierzchnia [m ²]
1	Przedpokój	6.46
2	Pokój dzienny z aneksem kuchennym	19.62
3	Łazienka	5.14
Suma powierzchni użytkowej		31.22
4	Taras	5.98
5	Ogródek	19.71

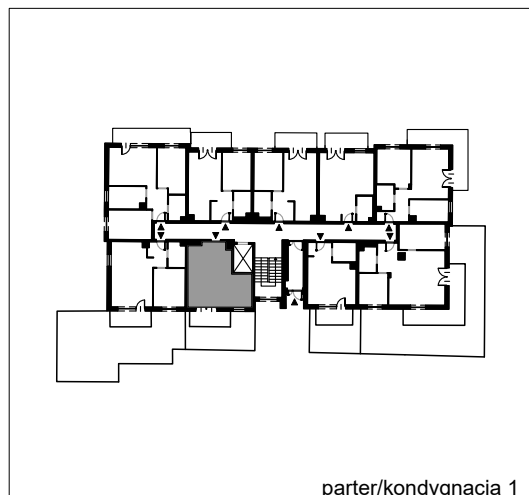

parter/kondygnacja 1

GEOWAP

www.geowap.pl

Jednostka wykonawcza Data: 08.2025 r.

- Wymiary pomieszczeń, lokalizację przyborów sanitarnych i inne podano zgodnie ze stanem faktycznym.
- Powierzchnia jest obliczona w świetle pionowych przegród w stanie wykończonym, przy uwzględnieniu tynków i okładzin o grubości 1,5cm, na poziomie podłogi oraz bez uwzględnienia listew przypodłogowych, progów itp.
- Powierzchnia użytkowa lokali określona jest na podstawie Rozporządzenia Ministra Transportu, Budownictwa i Gospodarki Morskiej z dnia 25 kwietnia 2012 r. w sprawie szczegółowego zakresu i formy projektu budowlanego, przy uwzględnieniu treści Polskiej Normy PN-ISO 9836:1997 oraz karty lokalu będącej załącznikiem do umowy deweloperskiej.