

INWENTARYZACJA POWYKONAWCZA

INWESTYCJA:

ZESPÓŁ DWÓCH BUDYNKÓW MIESZKALNYCH
WIELORODZINNYCH FRANCUSKA PARK VII
ul. Szybowcowa 5, 5A, 5B, 5C
Katowice obręb: 0002
Dzielnica: Bogucice-Zawodzie

INWESTOR:

ATAL S.A.
ul. Stawowa 27
43-400 Cieszyn






e-mail: sekretariat@atal.pl
tel.: (+48) 33 857 59 01
fax: (+48) 33 857 59 02

METRYKA LOKALU:

Symbol budowlany (wstępny): B1-09-56B
Adres administracyjny: ul. Szybowcowa 5B/56
Kondygnacja: 9 piętro
Przeznaczenie lokalu: mieszkalny

Lp.	Nazwa pomieszczenia	Powierzchnia użytkowa [m ²]
1	Przedpokój	17,95
2	Łazienka	6,10
3	Pokój dzienny z aneksem kuchennym	62,80
4	Sypialnia 2-os.	19,93
5	Sypialnia 1-os.	12,55
6	Sypialnia 1-os.	16,89
Powierzchnia pod ścianami działowymi możliwymi do demontażu		3,12
POWIERZCHNIA UŻYTKOWA BRUTTO		139,34
Pomieszczenie przynależne B1-KL-73		5,49
POWIERZCHNIA UŻYTKOWA OGÓŁEM		144,83
11	Taras	39,06

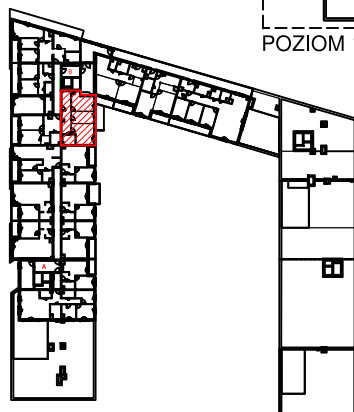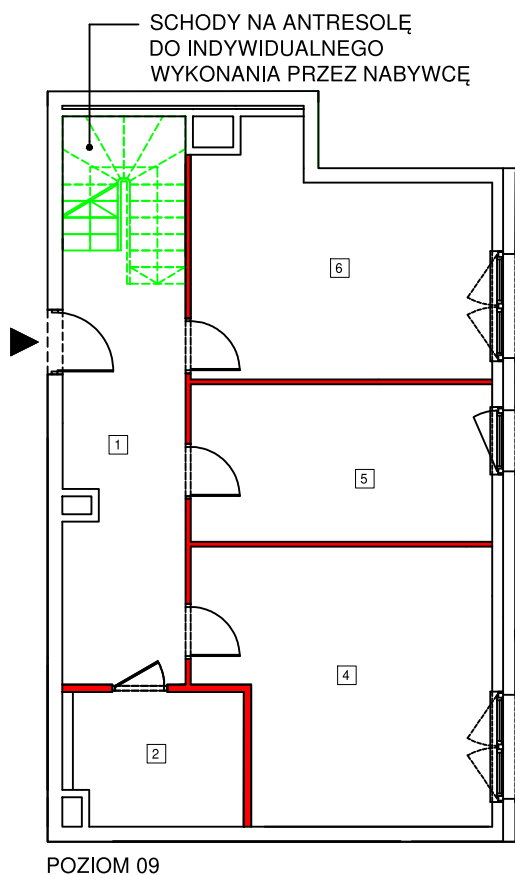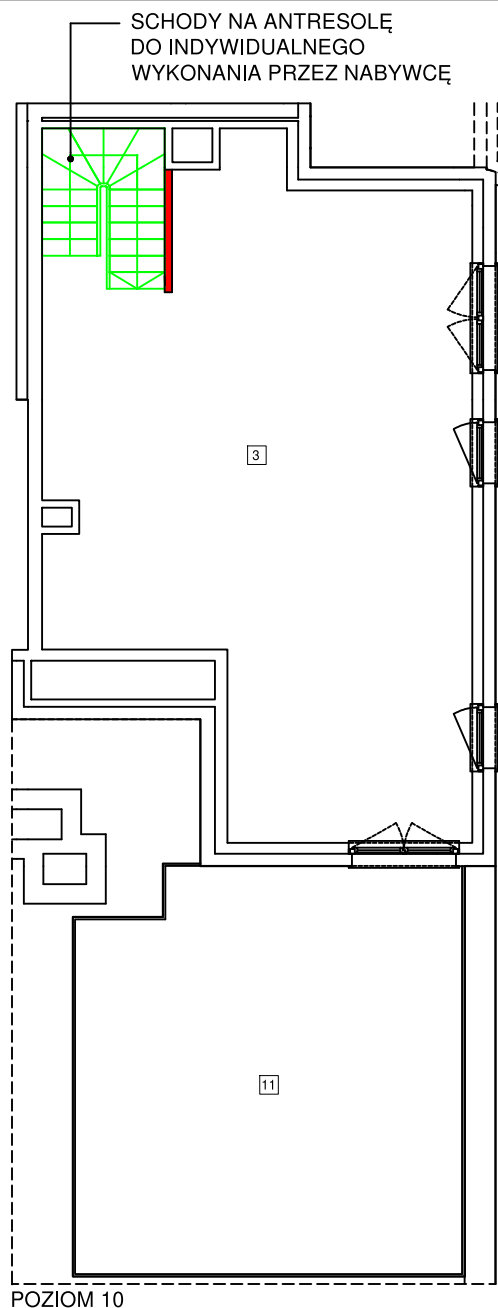

Powierzchnia użytkowa lokali oraz pomieszczeń określona jest na podstawie treści Polskiej Normy PN-ISO 9836:1997. Powierzchnia użytkowa uwzględnia powierzchnię elementów nadających się do demontażu i rozbiórki (np. ścianki działowe), nie uwzględnia się natomiast powierzchni otworów na drzwi i okna oraz nisze w elementach zamykających.

Opracowali: mgr inż. Aleksandra Szewczyk, mgr inż. Justyna Szulc, mgr inż. Paweł Porada