

INWENTARYZACJA POWYKONAWCZA

INWESTYCJA:

BUDYNEK WIELORODZINNY
 "PANORAMA REDEN"
 ul. Ks. Piotra Skargi 28,28A, Chorzów
 dz. nr: 4033/32, 4255/28

INWESTOR:

ATAL S.A.
 ul. Stawowa 27
 43-400 Cieszyn





e-mail: sekretariat@atal.pl
 tel.: (+48) 33 857 59 01
 fax: (+48) 33 857 59 02

METRYKA LOKALU:

Symbol budowlany (wstępny): B.3.12
 Adres administracyjny: ul. Ks. Piotra Skargi 28A/36
 Kondygnacja: 3 piętro
 Przeznaczenie lokalu: mieszkalny

Lp.	Nazwa pomieszczenia	Powierzchnia użytkowa [m ²]
1	Przedpokój	6,39
2	Łazienka	5,98
3	Pokój dzienny z aneksem kuchennym	25,99
4	Sypialnia	10,58
5	Garderoba	1,81
POWIERZCHNIA UŻYTKOWA OGÓŁEM		50,75
6	Balkon	3,59

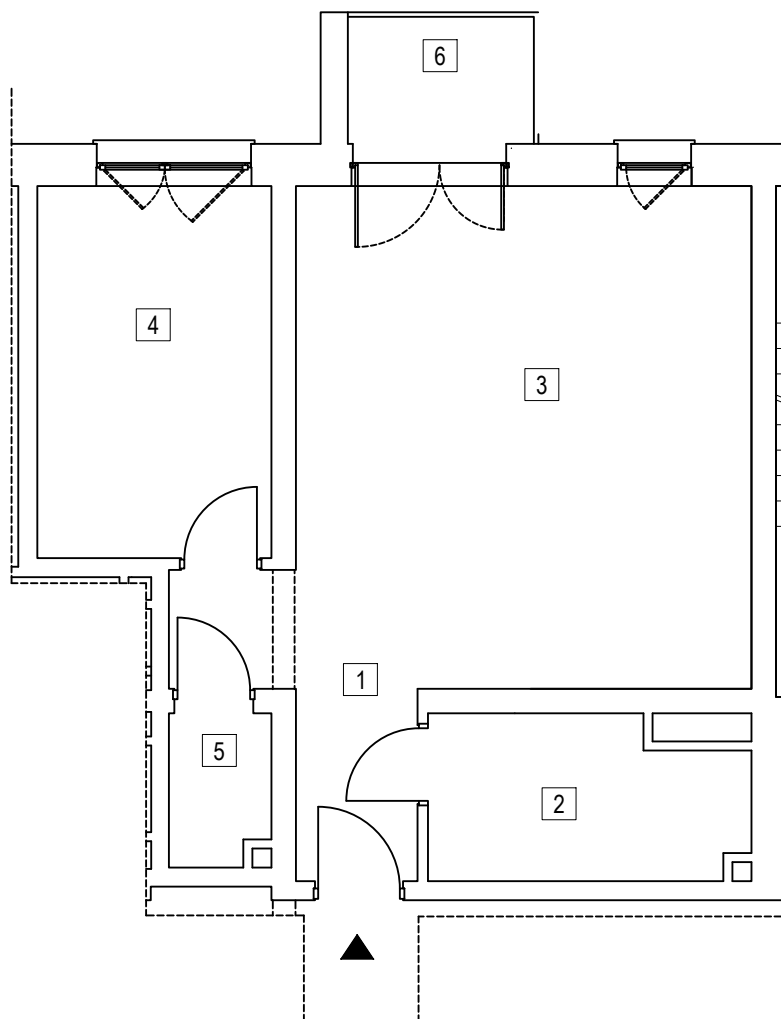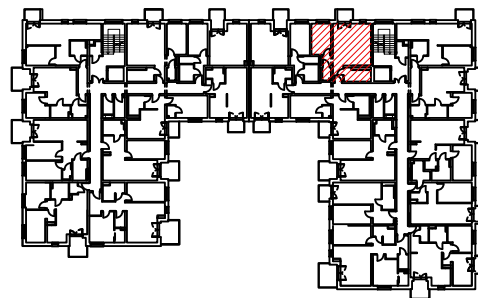

Powierzchnia użytkowa lokali oraz pomieszczeń określona jest na podstawie treści Polskiej Normy PN-ISO 9836:2015.
 Powierzchnia użytkowa nie uwzględnia powierzchni otworów na drzwi i okna oraz nisze w elementach zamykających.

Opracował: mgr inż. Wojciech Pochopień