

INWENTARYZACJA POWYKONAWCZA

INWESTYCJA:

BUDYNEK WIELORODZINNY
 "PANORAMA REDEN"
 ul. Ks. Piotra Skargi 28,28A, Chorzów
 dz. nr: 4033/32, 4255/28

INWESTOR:

ATAL S.A.
 ul. Stawowa 27
 43-400 Cieszyn





e-mail: sekretariat@atal.pl
 tel.: (+48) 33 857 59 01
 fax: (+48) 33 857 59 02

METRYKA LOKALU:

Symbol budowlany (wstępny): B.1.11
 Adres administracyjny: ul. Ks. Piotra Skargi 28A/11
 Kondygnacja: 1 piętro
 Przeznaczenie lokalu: mieszkalny

Lp.	Nazwa pomieszczenia	Powierzchnia użytkowa [m ²]
1	Przedpokój	5,13
2	Łazienka	4,44
3	Garderoba	2,09
4	Sypialnia	10,91
5	Pokój dzienny z aneksem kuchennym	24,77
POWIERZCHNIA UŻYTKOWA OGÓŁEM		47,34
6	Balkon	4,95

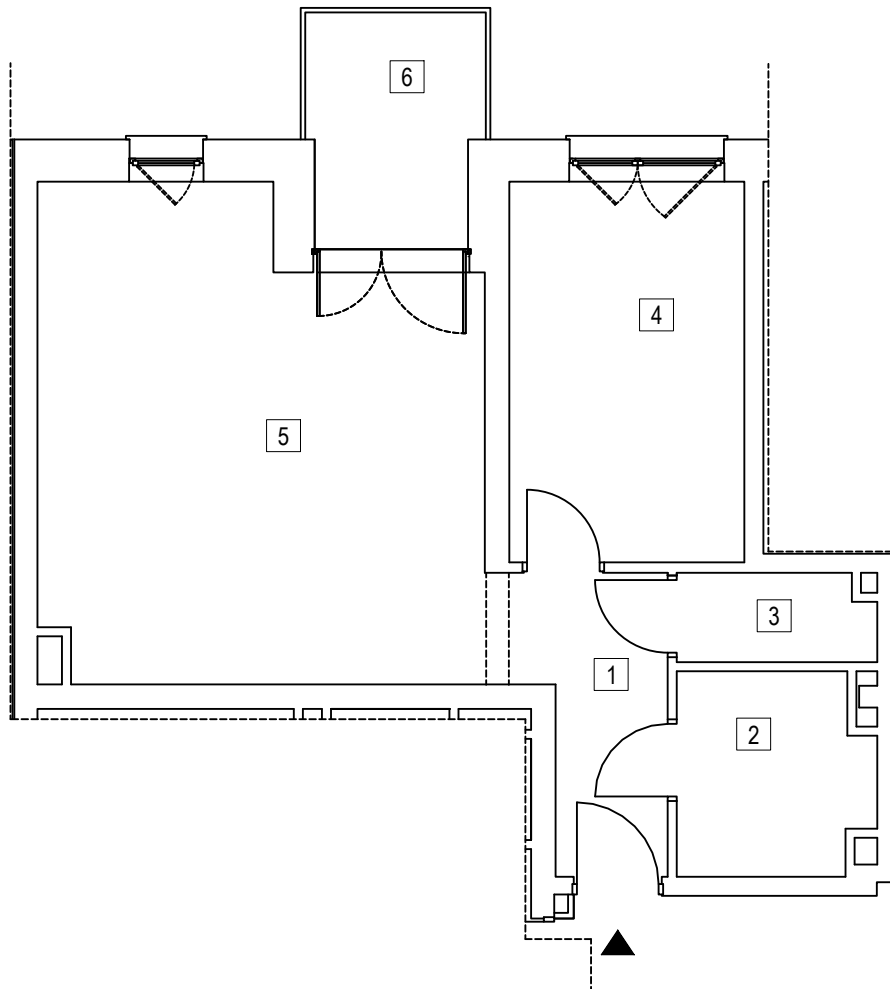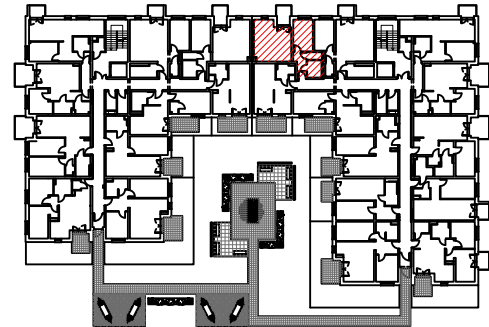

Powierzchnia użytkowa lokali oraz pomieszczeń określona jest na podstawie treści Polskiej Normy PN-ISO 9836:2015.

Powierzchnia użytkowa nie uwzględnia się natomiast powierzchni otworów na drzwi i okna oraz nisze w elementach zamykających.

Opracował: mgr inż. Wojciech Pochopień