

INWENTARYZACJA POWYKONAWCZA

INWESTYCJA:

BUDYNEK WIELORODZINNY

"PANORAMA REDEN"

ul. Ks. Piotra Skargi 28,28A, Chorzów

dz. nr: 4033/32, 4255/28

INWESTOR:

ATAL S.A.

ul. Stawowa 27

43-400 Cieszyn



e-mail: sekretariat@atal.pl



tel.: (+48) 33 857 59 01

fax: (+48) 33 857 59 02

METRYKA LOKALU:

Symbol budowlany (wstępny): B.3.4
 Adres administracyjny: ul. Ks. Piotra Skargi 28A/28
 Kondygnacja: 3 piętro
 Przeznaczenie lokalu: mieszkalny

Lp.	Nazwa pomieszczenia	Powierzchnia użytkowa [m ²]
1	Przedpokój	6,22
2	Łazienka	5,33
3	Sypialnia	12,05
4	Pokój dzienny z aneksem kuchennym	22,38
5	Garderoba	2,44
POWIERZCHNIA UŻYTKOWA OGÓŁEM		48,42
6	Balkon	3,62

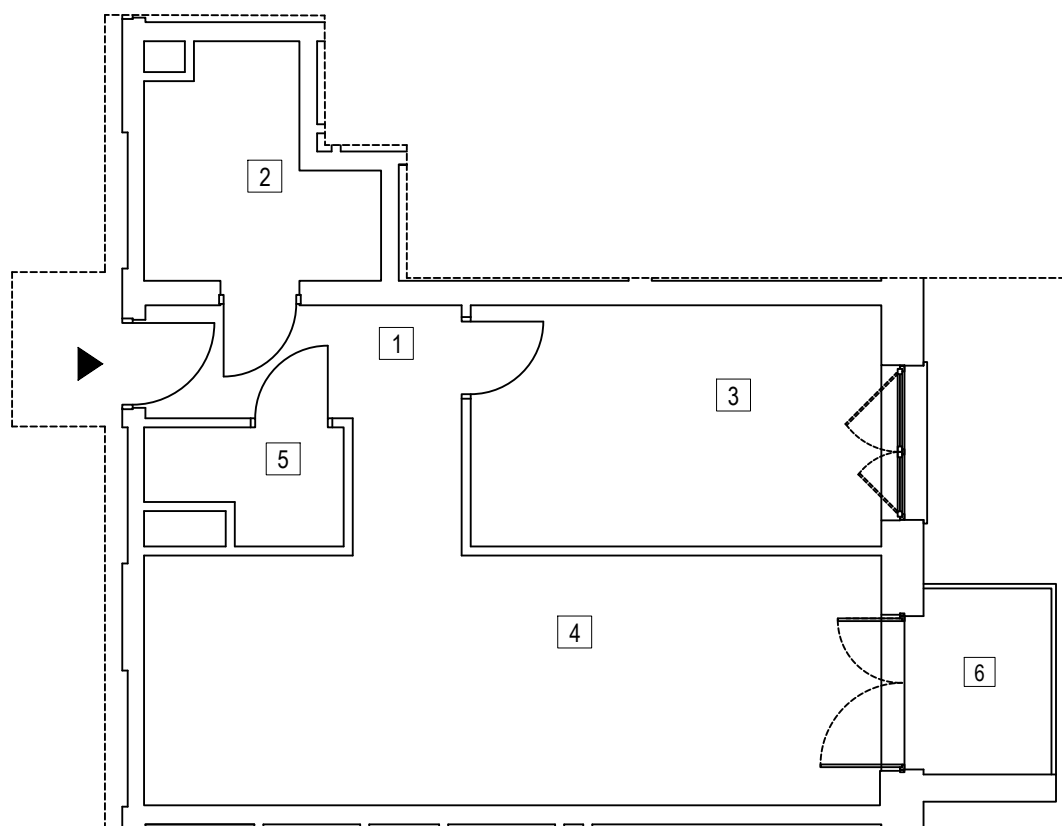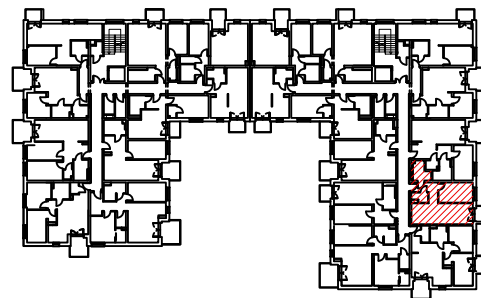

Powierzchnia użytkowa lokali oraz pomieszczeń określona jest na podstawie treści Polskiej Normy PN-ISO 9836:2015.

Powierzchnia użytkowa nie uwzględnia powierzchni otworów na drzwi i okna oraz nisze w elementach zamykających.

Opracował: mgr inż. Wojciech Pochopień