

INWENTARYZACJA POWYKONAWCZA

INWESTYCJA:

BUDYNEK MIESZKALNO - USŁUGOWY
 "SOKOLSKA 30 TOWERS", ul. Sokolska 30, 30A
 Katowice obręb: 0001,
 Dzielnica: Śródmieście- Załęże

INWESTOR:

ATAL S.A.
 ul. Stawowa 27
 43-400 Cieszyn





e-mail: sekretariat@atal.pl
 tel.: (+48) 33 857 59 01
 fax: (+48) 33 857 59 02

METRYKA LOKALU:

Symbol budowlany (wstępny): P01-B02
 Adres administracyjny: ul. Sokolska 30/U4
 Kondygnacja: piętro - 01
 Przeznaczenie lokalu: usługowy

Lp.	Nazwa pomieszczenia	Powierzchnia użytkowa [m ²]
1	Usługa	99,28
2	Zaplecze	4,15
3	Wc przedsionek	1,34
4	Wc	1,24
Powierzchnia pod ścianami działowymi możliwymi do demontażu		1,34
POWIERZCHNIA UŻYTKOWA OGÓŁEM		107,35

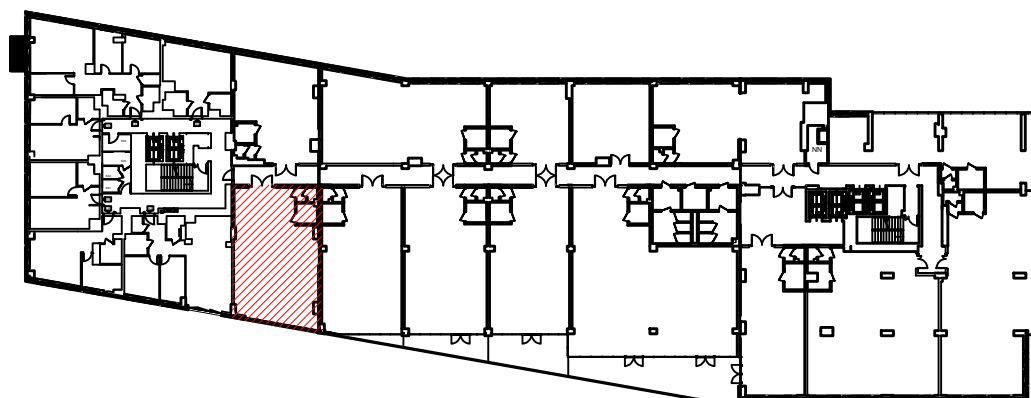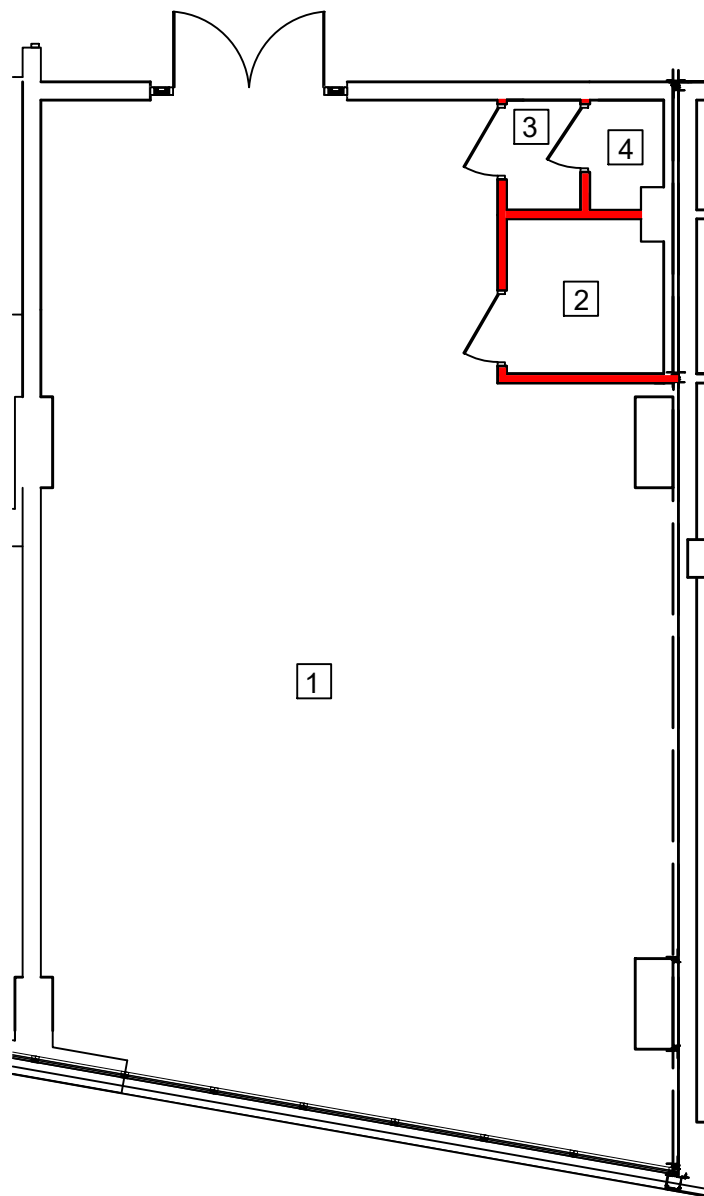

Powierzchnia użytkowa lokali oraz pomieszczeń określona jest na podstawie treści Polskiej Normy PN-ISO 9836:1997.
 Powierzchnia użytkowa uwzględnia powierzchnię elementów nadających się do demontażu i rozbiórki (np. ścianki działowe),
 nie uwzględnia się natomiast powierzchni otworów na drzwi i okna oraz nisze w elementach zamykających.

Opracował: mgr inż. Paweł Porada, inż. Marek Cyroń, inż. Aleksander Krakowski, inż. Mateusz Luciński