

METRYKA LOKALU

adres:
ul. Poematu 7, Warszawa

obręb: 3-12-99
działka: 110

nr klatki:
1



kondygnacja:
4 (piętro 3)

funkcja lokalu:
Lokal mieszkalny

nr lokalu:
19

powierzchnia lokalu (m²):
81.09

nr budowlany:
P10.01.3.19

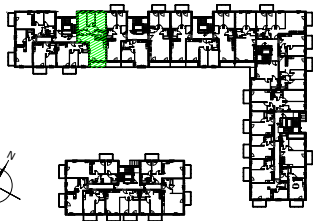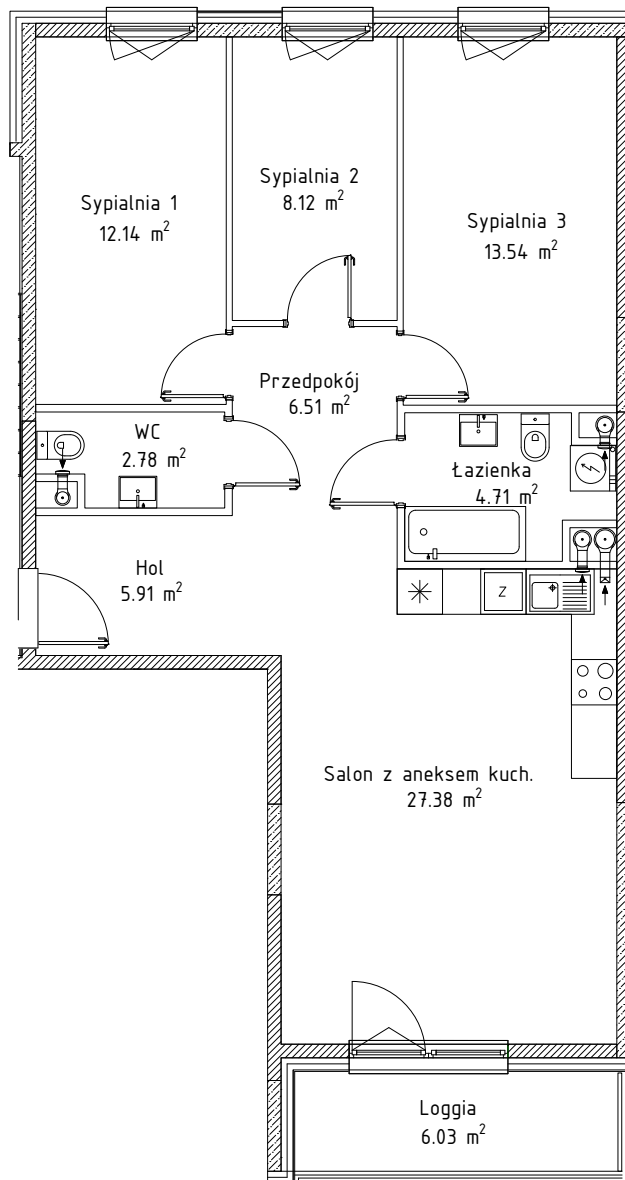

ATAL Spółka Akcyjna
43-400 Cieszyń, ul. Stawowa 27
NIP 548-248-72-78, REGON 240415672
tel. (+) 33 857 59 12, fax: (+48) 33 857 59 02

Pomierzył zgodnie z normą PN-ISO 9836:2022-07
Rzut lokalu zgodny ze stanem faktycznym: styczeń 2026

GEODETA UPRAWNIONY

inż. Filip Kotodziejak
nr upr. 23534

PRO GEO SURVEY Sp. z o. o.
ul. Budowlana 7/21, 03-315 Warszawa
NIP: 524 289 78 12, REGON: 385540962
tel: 669 450 001, e-mail: biuro@pro-geo.pl