
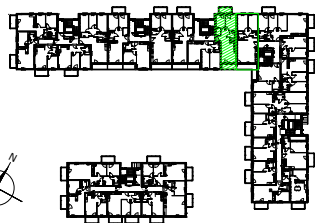


# METRYKA LOKALU

|                                     |                               |                                                 |                              |
|-------------------------------------|-------------------------------|-------------------------------------------------|------------------------------|
| adres:<br>ul. Poematu 7, Warszawa   | obręb: 3-12-99<br>działka:110 | nr klatki:<br>3                                 | kondygnacja:<br>4 (piętro 3) |
| funkcja lokalu:<br>Lokal mieszkalny | nr lokalu:<br>59              | powierzchnia lokalu (m <sup>2</sup> ):<br>63.25 | nr budowlany:<br>P10.03.3.59 |

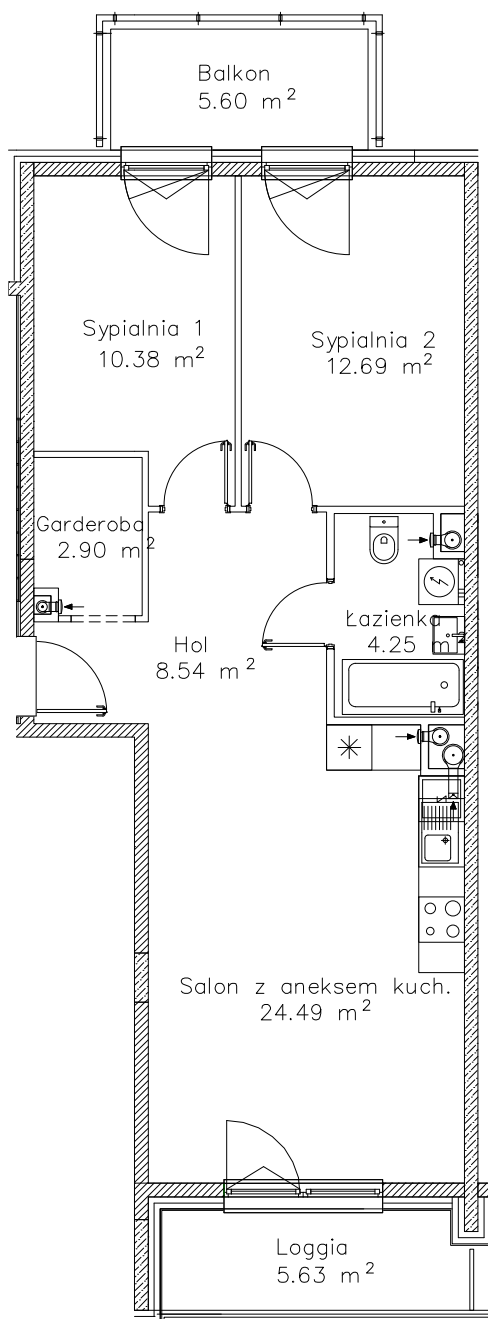

ATAL Spółka Akcyjna  
43-400 Cieszyń, ul. Stawowa 27  
NIP 548-248-72-78, REGON 240415672  
tel. (+) 33 857 59 12, fax: (+48) 33 857 59 02

Pomierzył zgodnie z normą PN-ISO 9836:2022-07  
Rzut lokalu zgodny ze stanem faktycznym: styczeń 2026

GEODETA UPRAWNIONY

inż. Filip Kołodziejak  
nr upr. 23534

PRO GEO SURVEY Sp. z o. o.  
ul. Budowlana 7/21, 03-315 Warszawa  
NIP: 524 289 78 12, REGON: 385540962  
tel: 669 450 001, e-mail: biuro@pro-geo.pl