
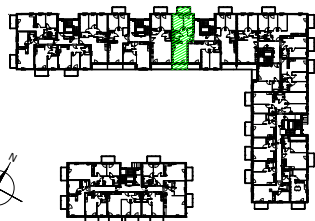


METRYKA LOKALU

adres: ul. Poematu 7, Warszawa	obręb: 3-12-99 działka:110	nr klatki: 3	kondygnacja: 3 (piętro 2)
funkcja lokalu: Lokal mieszkalny	nr lokalu: 54	powierzchnia lokalu (m ²): 61.11	nr budowlany: P10.03.2.54

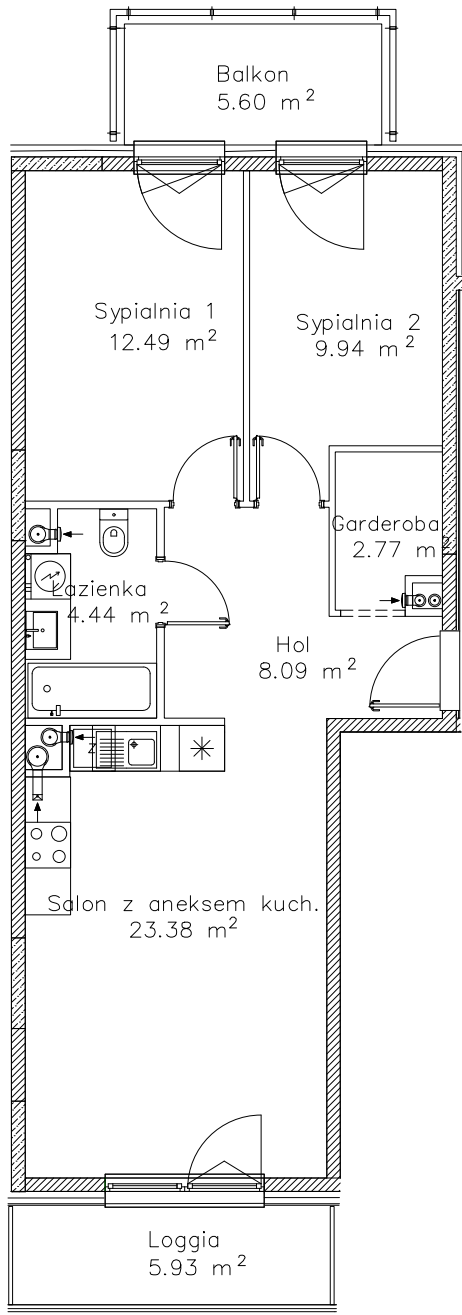

ATAL Spółka Akcyjna
 43-400 Cieszyn, ul. Stawowa 27
 NIP 548-248-72-78, REGON 240415672
 tel. (+) 33 857 59 12, fax: (+48) 33 857 59 02

Pomierzył zgodnie z normą PN-ISO 9836:2022-07
 Rzut lokalu zgodny ze stanem faktycznym: styczeń 2026

GEODETA UPRAWNIONY

inż. Filip Kołodziejak
 nr upr. 23534

PRO GEO SURVEY Sp. z o. o.
 ul. Budowlana 7/21, 03-315 Warszawa
 NIP: 524 289 78 12, REGON: 385540962
 tel: 669 450 001, e-mail: biuro@pro-geo.pl