ZESPÓŁ BUDYNKÓW MIESZKALNYCH WIELORODZINNYCH
Z CZĘŚCIĄ USŁUGOWĄ
NA DZIAŁKACH: 2482, 2483, 2480/1, 2480/2, 2480/3, 2480/4, 2468/1, 2468/2, 2468/3
OBRĘB 0012
ul. Kcyńska, 81-005 Gdynia

SYMBIOZA ATAL

INWENTARYZACJA POWYKONAWCZA LOKALU MIESZKALNEGO
Gdynia, ul. Kcyńska 33/13

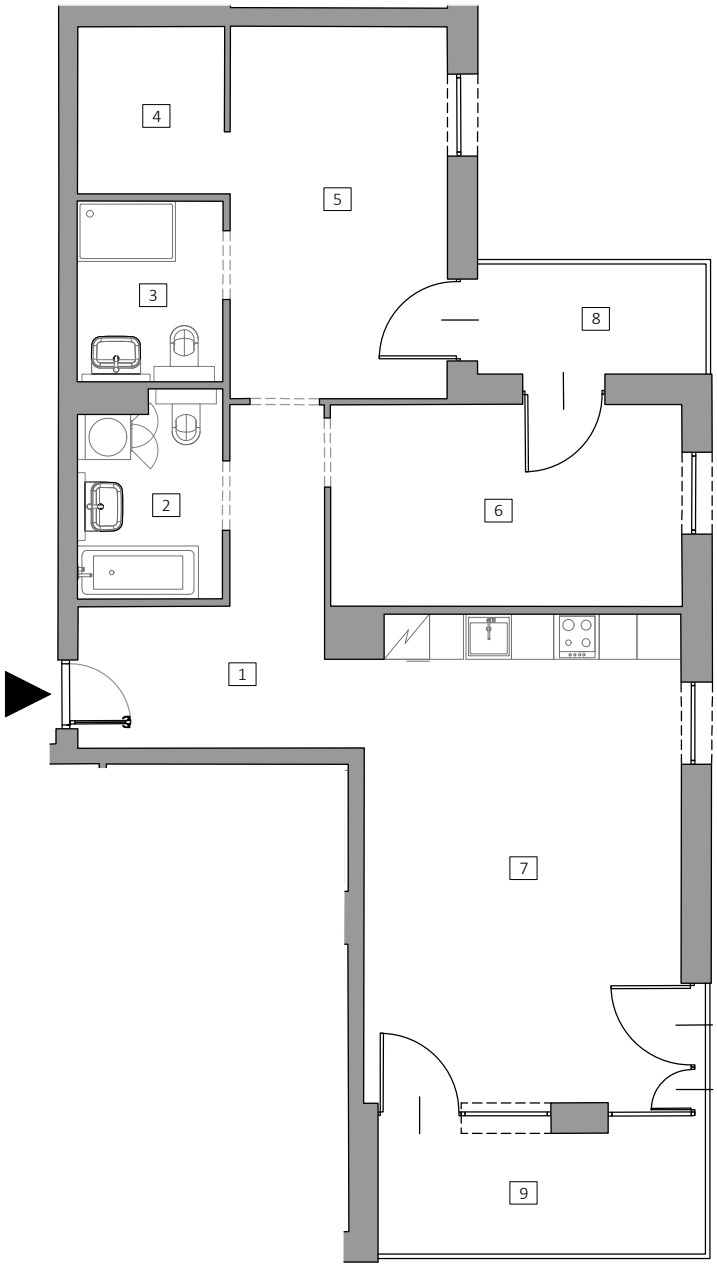

Skala - 1:100

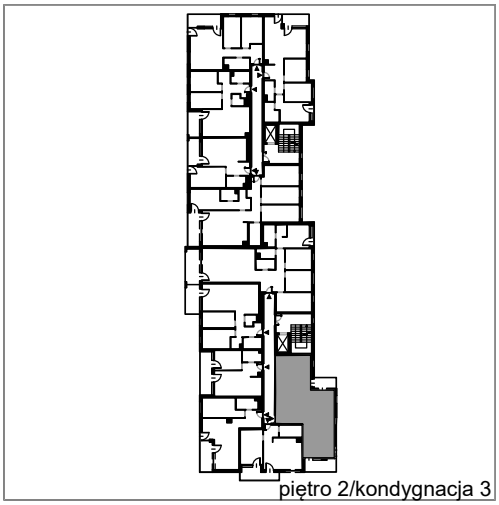
piętro 2/kondygnacja 3

Nr	Nazwa pomieszczenia	Powierzchnia [m^2]
1	Przedpokój	10.08
2	Łazienka	5.02
3	Łazienka	4.61
4	Wnęka garderobiana	4.36
5	Pokój	14.14
6	Pokój	12.41
7	Pokój dzienny z aneksem kuchennym	26.95
	Suma powierzchni użytkowej	**77.57**
8	Balkon	4.40
9	Balkon	6.91

GEOWAP
www.geowap.pl

Jednostka wykonawcza Data: 02.2026 r.

1. Wymiary pomieszczeń, lokalizację przyborów sanitarnych i inne podano zgodnie ze stanem faktycznym.
2. Powierzchnia użytkowa lokali określona jest na podstawie rozporządzenia Ministra Rozwoju w sprawie szczegółowego zakresu i formy projektu budowlanego z dnia 11 września 2020 r. oraz przy uwzględnieniu treści Polskiej Normy PN-ISO 9836:2022-07.