
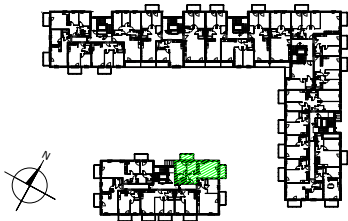


METRYKA LOKALU

adres: ul. Poematu 5, Warszawa	obręb: 3-12-99 działka: 110	nr klatki: 1	kondygnacja: 4 (piętro 3)
funkcja lokalu: Lokal mieszkalny	nr lokalu: 28	powierzchnia lokalu (m ²): 58.64	nr budowlany: P11.06.3.163

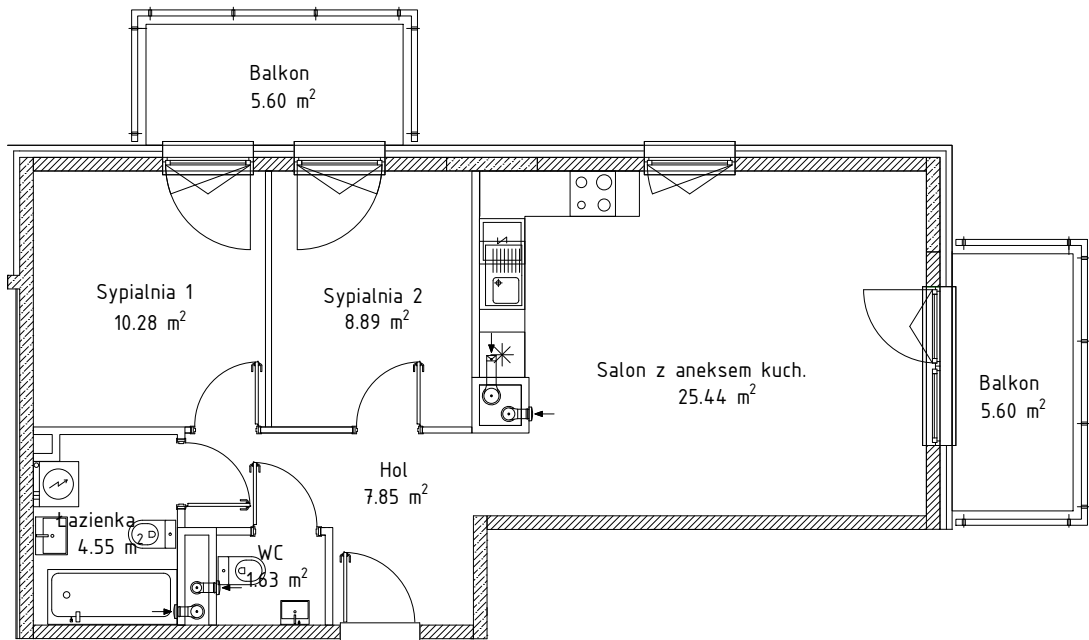

ATAL Spółka Akcyjna
43-400 Cieszyń, ul. Stawowa 27
NIP 548-248-72-78, REGON 240415672
tel. (+) 33 857 59 12, fax: (+48) 33 857 59 02

Pomierzyl zgodnie z norma PN-ISO 9836:2022-07
Rzut lokalu zgodny ze stanem faktycznym: styczeń 2026

GEODETA UPRAWNIONY
inż. Filip Kotodziejak
nr upr. 23534

PRO GEO SURVEY Sp. z o. o.
ul. Budowlana 7/21, 03-315 Warszawa
NIP: 524 289 78 12, REGON: 385540962
tel: 669 450 001, e-mail: biuro@pro-geo.pl