METRYKA LOKALU

adres:	obręb: 3-12-99 działka: 110	nr klatki:	kondygnacja:
ul. Poematu 7, Warszawa		4	3 (piętro 2)
funkcja lokalu:	**nr lokalu:**	**powierzchnia lokalu (m^2):**	**nr budowlany:**
Lokal mieszkalny	80	72.15	P10.04.2.80

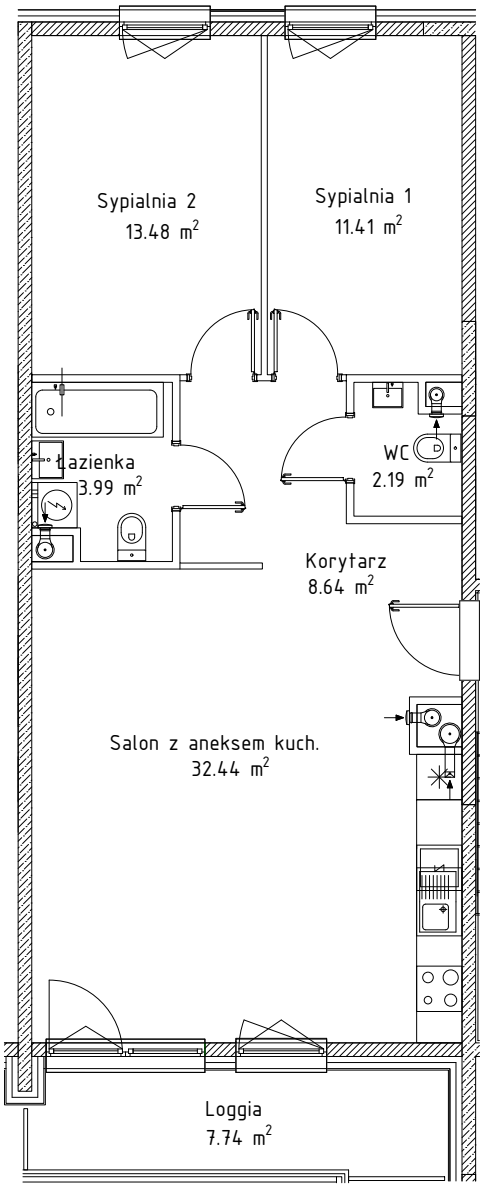

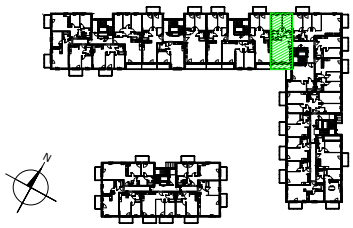

ATAL Spółka Akcyjna
43-400 Cieszyn, ul. Sławowa 27
NIP 548-248-72-78, REGON 240415672
tel. (+) 33 857 59 12, fax: (+48) 33 857 59 02

Pomierzył zgodnie z normą PN-ISO 9836:2022-07

Rzut lokalu zgodny ze stanem faktycznym: styczeń 2026

GEODETA UPRAWNIONY

inż. Filip Kołodziejak
nr upr. 23534

PRO GEO SURVEY Sp. z o. o.
ul. Budowlana 7/21, 03-315 Warszawa
NIP: 524 289 78 12, REGON: 385540962
tel: 669 450 001, e-mail: biuro@pro-geo.pl