


METRYKA LOKALU USŁUGOWEGO
Wrocław, ul. Jadwigi Grabowskiej-Hawrylak 6




Lokal B8-U1
ul. Jadwigi Grabowskiej-Hawrylak 6
PARTER

1	pomieszczenie	68.38 m ²
2	pomieszczenie higieniczno-sanitarne	4.00 m ²
3	pomieszczenie higieniczno-sanitarne	2.77 m ²
SUMA POWIERZCHNI UŻYTKOWEJ		75.15 m²
Powierzchnia przynależna:		-
Powierzchnia ogółem:		75.15 m ²

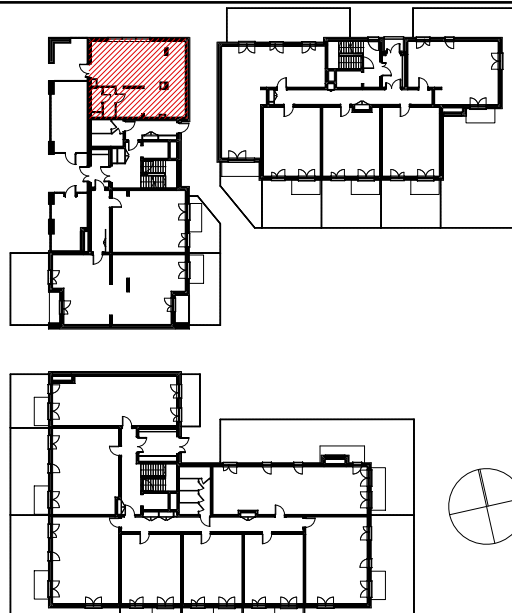

Funkcja	Numer projektowy	Piętro	Adres
LOKAL USŁUGOWY	B8-U1	parter	ul. Jadwigi Grabowskiej-Hawrylak 6
POWIERZCHNIA PRZYNALEŻNA	-	-	-

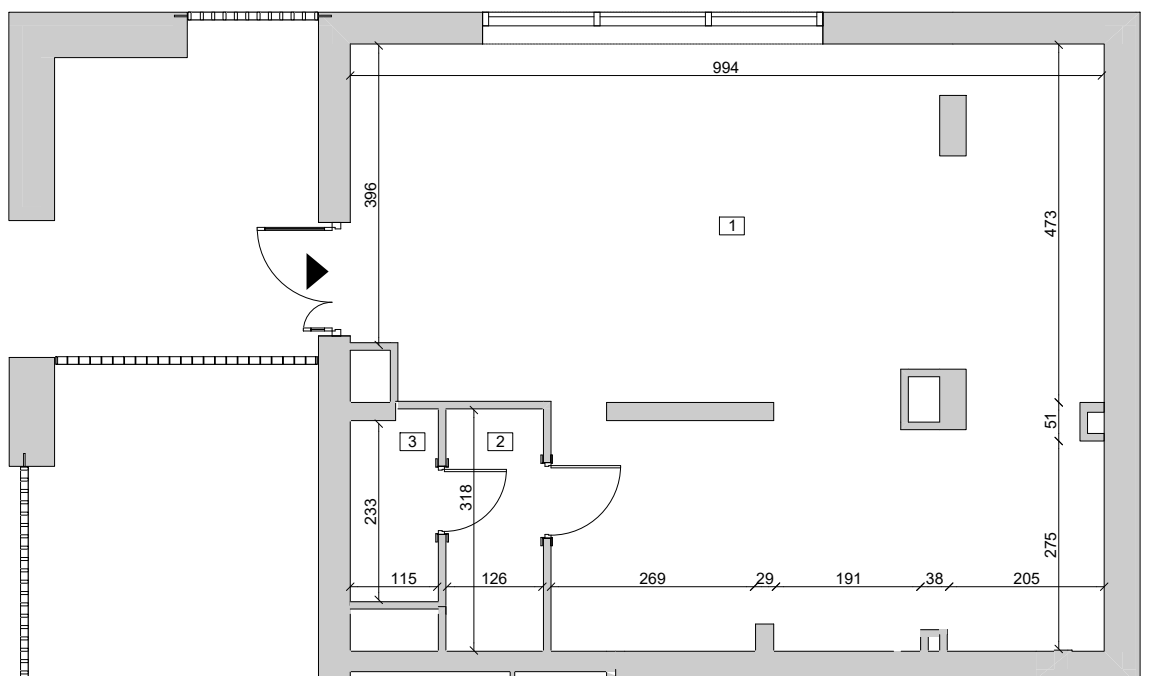

Opracował:
Mateusz Pisarski
Data pomiaru: styczeń 2026 r.