

METRYKA LOKALU MIESZKALNEGO
Wrocław, ul. Macieja Przybyły 32/6




Lokal B5-K2-1-1
ul. Macieja Przybyły 32/6

PIĘTRO 1

1	przedpokój	7,55 m ²
2	pokój	11,44 m ²
3	pokój	11,11 m ²
4	łazienka	4,47 m ²
5	pokój z aneksem kuchennym	28,74 m ²


SUMA POWIERZCHNI UŻYTKOWEJ 63,31 m²

Powierzchnia przynależna:	
komórka K63	2,88 m ²
Powierzchnia ogółem:	
6 balkon	6,13 m ²

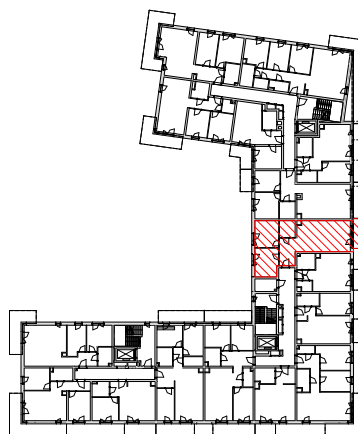

Strachowicka
ATAL

Funkcja	Numer projektowy	Piętro	Adres administracyjny
LOKAL MIESZKALNY	B5-K2-1-1	piętro 1	ul. Macieja Przybyły 32/6
POWIERZCHNIA PRZYNALEŻNA	K63	poziom -1	garaż podziemny G1

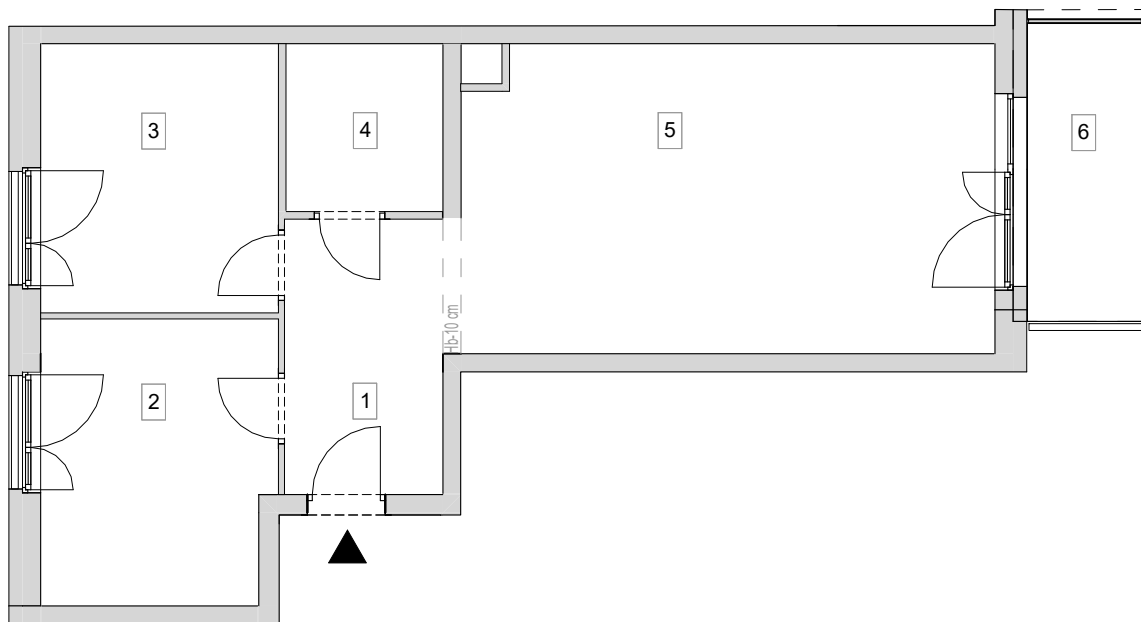

Sprawdziła:
Beata Jankowska

Opracowała:
Joanna Prokop
Data pomiaru: styczeń 2026r.