

METRYKA LOKALU MIESZKALNEGO

Wrocław, ul. Macieja Przybyły 32/12




Lokal B5-K2-2-1
ul. Macieja Przybyły 32/12

PIĘTRO 2

1	przedpokój	7,52 m ²
2	pokój	11,47 m ²
3	pokój	11,15 m ²
4	łazienka	4,45 m ²
5	pokój z aneksem kuchennym	28,83 m ²


SUMA POWIERZCHNI UŻYTKOWEJ 63,42 m²

Powierzchnia przynależna:		
	komórka K70	2,85 m ²
	Powierzchnia ogółem:	66,27 m ²
6	balkon	6,13 m ²

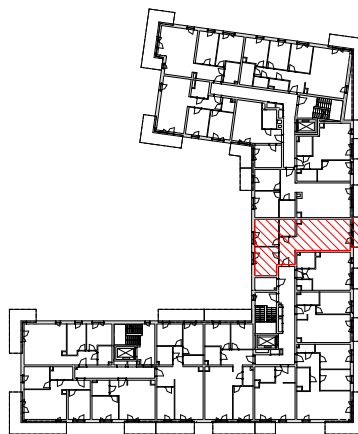

Strachowicka
ATAL

Funkcja	Numer projektowy	Piętro	Adres administracyjny
LOKAL MIESZKALNY	B5-K2-2-1	piętro 2	ul. Macieja Przybyły 32/12
POWIERZCHNIA PRZYNALEŻNA	K70	poziom -1	garaż podziemny G2

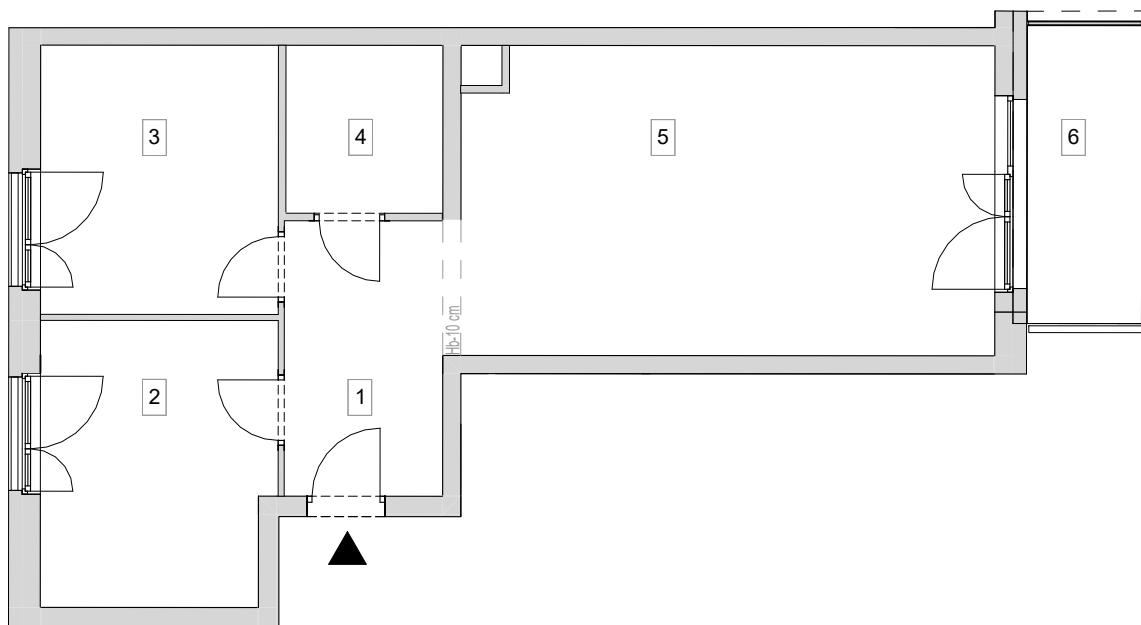

Sprawdziła:
Beata Jankowska

Opracowała:
Joanna Prokop
Data pomiaru: styczeń 2026r.